

Commune de CHOISEL
7 rue de la Maison Forte

Propriété cédée à la Société FONCIERE DE LA VALLEE DE CHEVREUSE
Cadastrée Section A n°931 (nouveau numéro)

LOT B

Superficie mesurée: 1406m²

PLAN DE VENTE

Echelle: 1/400^{ème}



LEVE EFFECTUE SUR LES LIMITES APPARENTES. LA POSITION ET L'APPARTENANCE DE CELLES-CI NE SERONT OPPOSABLES QU'APRES L'OBTENTION DE L'ACCORD DES RIVERAINS SUR LA LIMITE PROPOSEE.

Important

Compte tenu des activités des chantiers, les constructeurs doivent impérativement vérifier les cotes périmétriques avant construction. Toute anomalie devra être signalée au Cabinet Foncier -Experts.



Les cotes altimétriques du terrain naturel sont celles avant travaux et sont susceptibles d'avoir subi des modifications.

Les arbres dessinés sur le plan correspondent à la végétation partielle relevée le 23/05/2017 suivant l'état des lieux


7 Points matérialisés
LEGENDE

- Borne existante
- Pieu ciment
- Clou d'arpentage
- Bordure
- Gouttière et toit
- Bâtiment
- Mur
- Clôture
- Limite
- France-Télécom
- Assainissement
- Eau potable
- Gaz
- Altitude
- Haut de talus
- Bas de talus
- Petits arbres
- Grands arbres

NOTA : Nouveaux numéros de cadastre (en rouge) conformes au D.A. n° 307 M
Matérialisation des limites effectuée le 16 / 11 / 2020

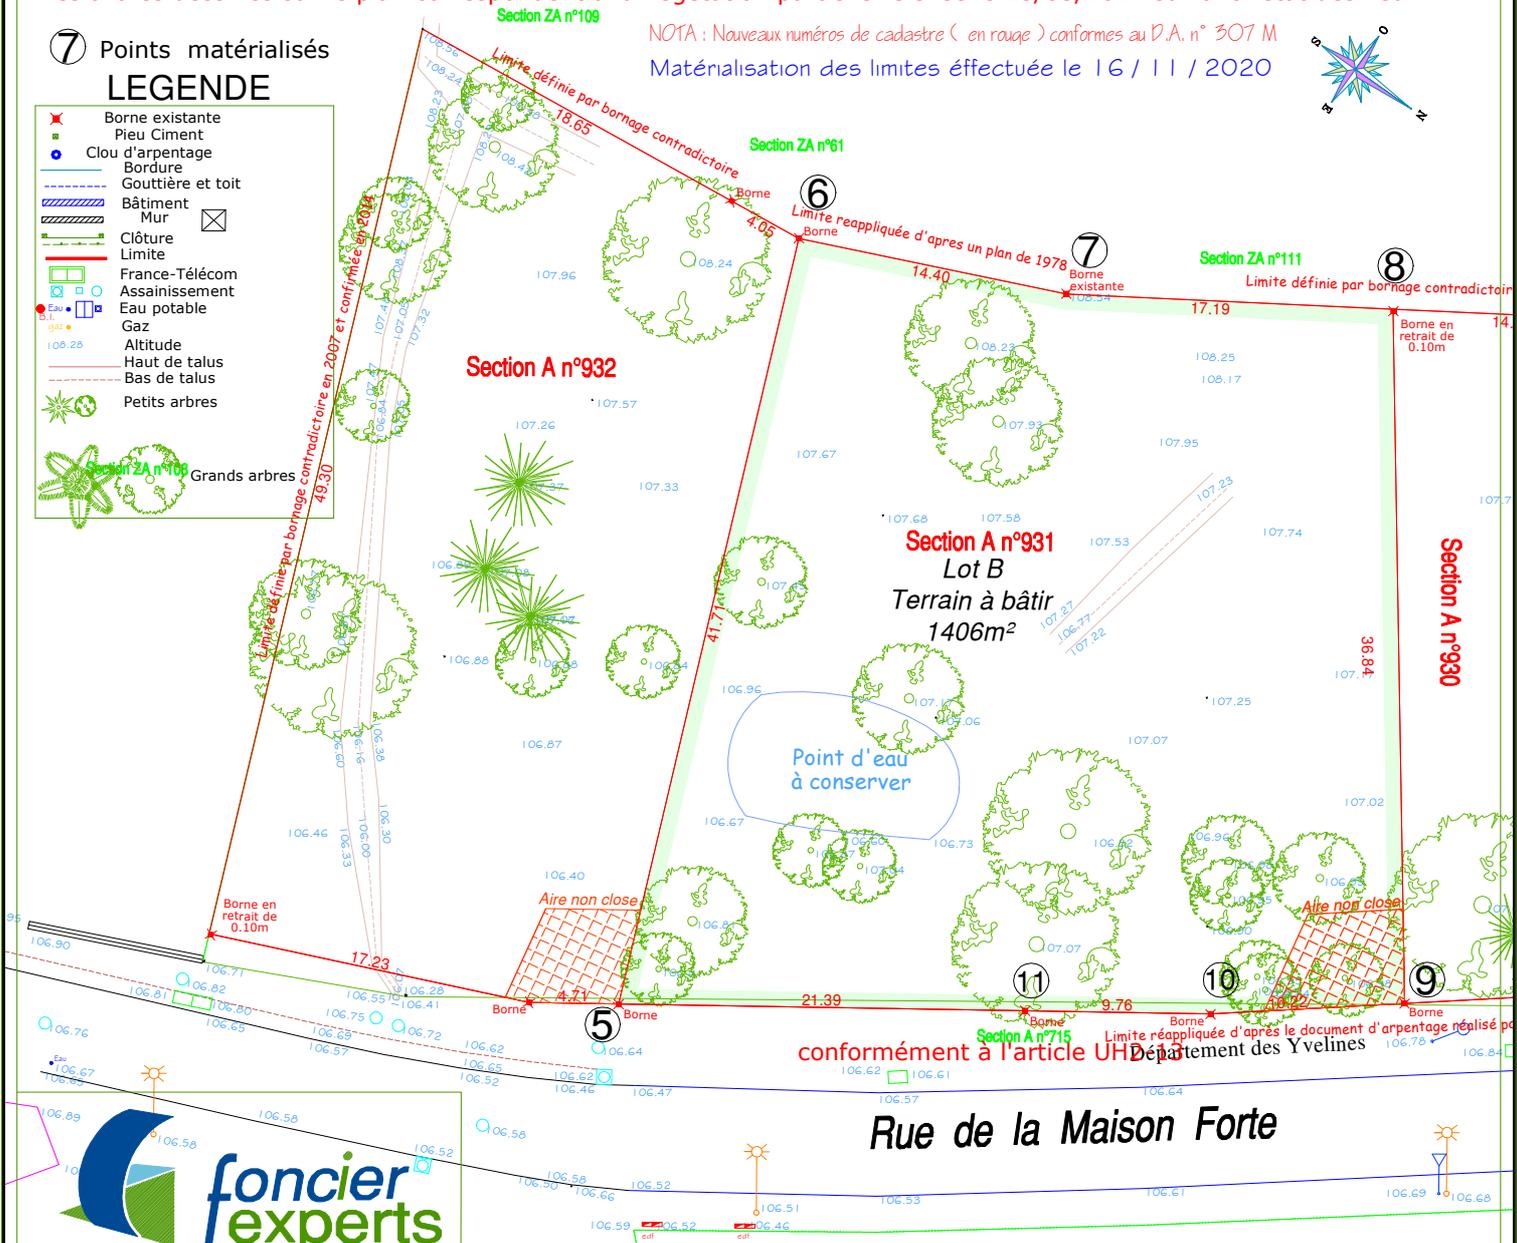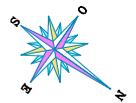

Rue de la Maison Forte

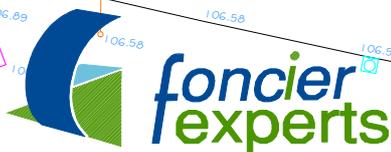

Société de Géomètres - Experts

maîtres d'oeuvre VRD

Dossier : C20494

63 avenue de la République
78640 Neauphle-le-Château
Tél : 01 34 89 00 78
Fax : 01 34 89 63 73
neauphle@foncier-experts.com

6 rue Jean-Pierre Timbaud
78180 St Quentin en Yvelines
Montigny le Bretonneux
Tél : 01 30 64 01 41 - 01 30 64 01 56
saintquentin@foncier-experts.com

125 Petite rue St-Mathieu
78550 Houdan
Tél : 01 30 59 62 35
Fax : 01 30 88 10 46
houdan@foncier-experts.com

62 rue de Rambouillet
78460 Chevreuse
Tél : 01 30 52 42 50
Fax : 01 30 52 32 42
chevreuse@foncier-experts.com

6 rue de Bièvres
91400 Saclay
Tél : 01 60 14 69 03
sacalay@foncier-experts.com

Plan établi le : 23/05/2017
Dernière version : 23/11/2020
Indice : 1
Altimétrie et planimétrie : NGF Lambert
Dessinateur : BW/JCA