

Commune de CHOISEL  
7 rue de la Maison Forte

Propriété cédée à la Société FONCIERE DE LA VALLEE DE CHEVREUSE

Cadastrée Section A n°932 ( nouveau numéro)

LOT A

Superficie mesurée: 1000m<sup>2</sup>

PLAN DE VENTE

Echelle: 1/400<sup>ème</sup>



LEVE EFFECTUE SUR LES LIMITES APPARENTES. LA POSITION ET L'APPARTENANCE DE CELLES-CI NE SERONT OPPOSABLES QU'APRES L'OBTENTION DE L'ACCORD DES RIVERAINS SUR LA LIMITE PROPOSEE.

Important

Compte tenu des activités des chantiers, les constructeurs doivent impérativement vérifier les cotes périmétriques avant construction. Toute anomalie devra être signalée au Cabinet Foncier -Experts.

Les cotes altimétriques du terrain naturel sont celles avant travaux et sont susceptibles d'avoir subi des modifications.

Les arbres dessinés sur le plan correspondent à la végétation partielle relevée le 23/05/2017 suivant l'état des lieux


NOTA : Nouveaux numéros de cadastre ( en rouge ) conformes au D.A. n° 307 M

Matérialisation des limites effectuée le 16 / 11 / 2020

⑥ Points matérialisés

LEGENDE

	Borne existante
	Pieu Ciment
	Clou d'arpentage
	Bordure
	Gouttière et toit
	Bâtiment
	Mur
	Clôture
	Limite
	France-Télécom
	Assainissement
	Eau potable
	Gaz
	Altitude
	Haut de talus
	Bas de talus
	Petits arbres
	Grands arbres

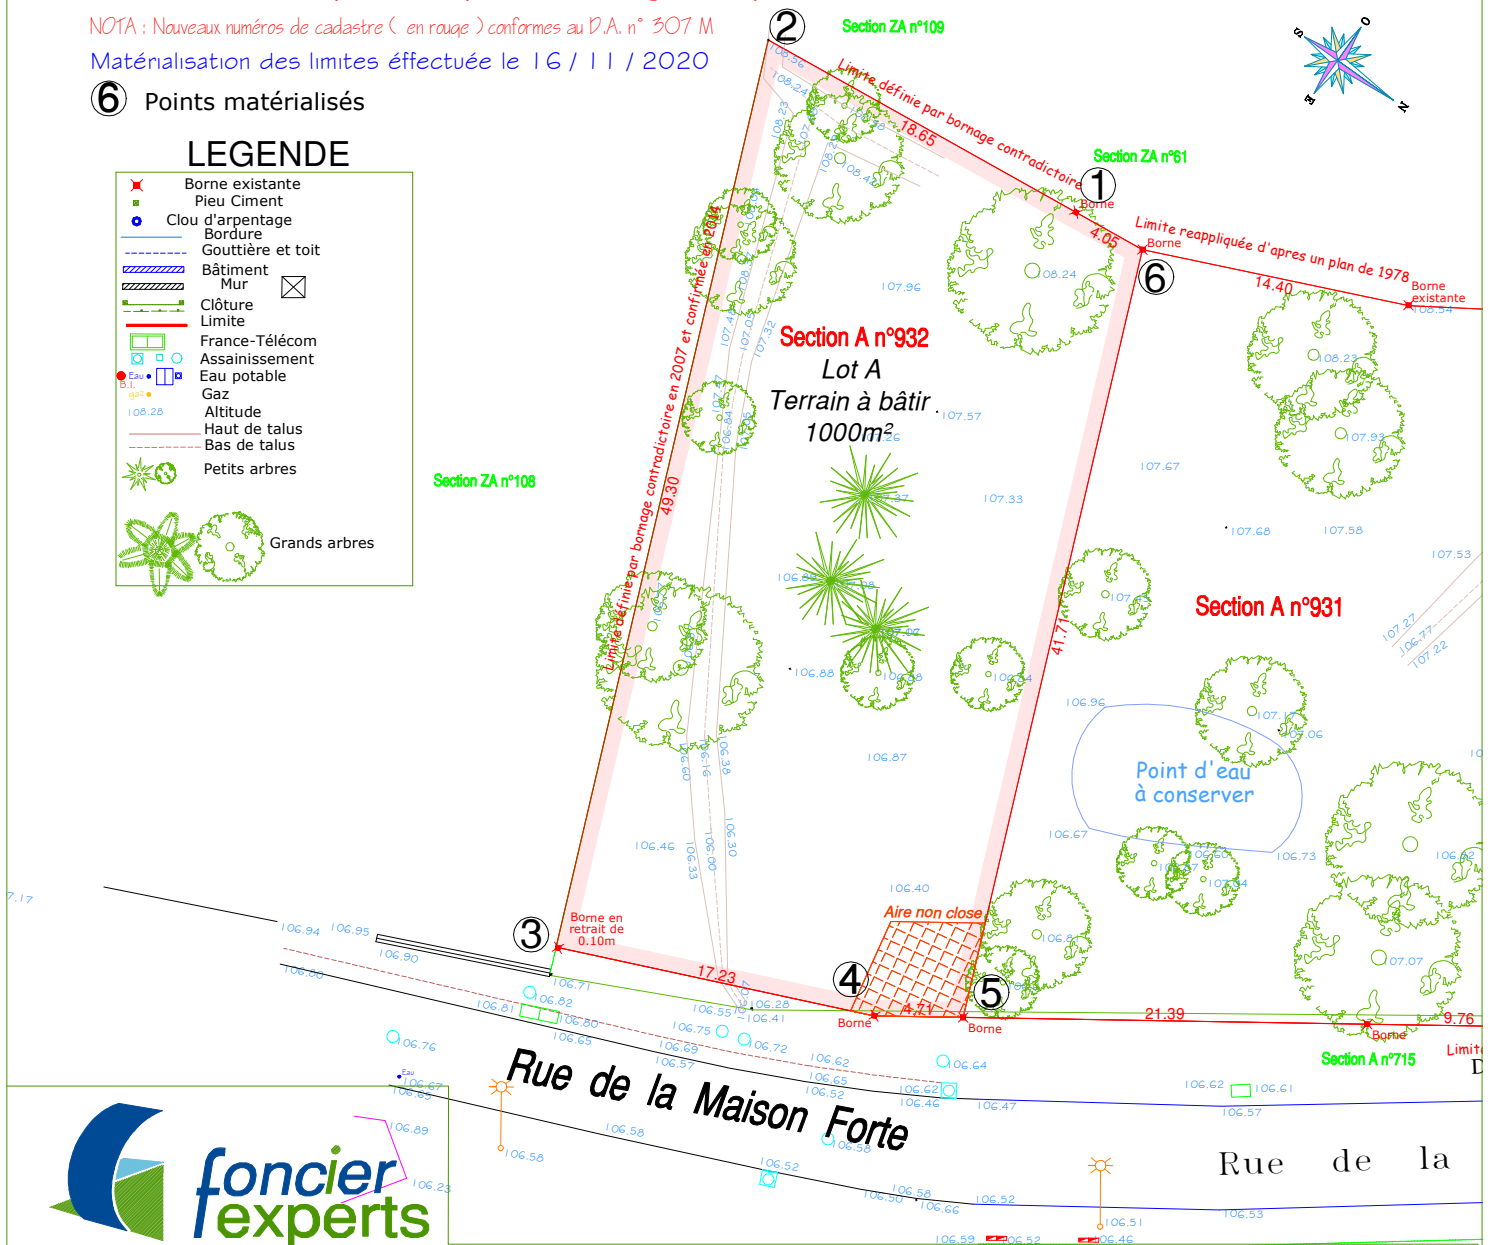

Société de Géomètres - Experts

maîtres d'oeuvre VRD

Dossier : C20494

63 avenue de la République  
78640 Neauphle-le-Château  
Tél : 01 34 89 00 78  
Fax : 01 34 89 63 73  
neauphle@foncier-experts.com

6 rue Jean-Pierre Timbaud  
78180 St Quentin en Yvelines  
Montigny le Bretonneux  
Tél : 01 30 64 01 41 - 01 30 64 01 56  
saintquentin@foncier-experts.com

125 Petite rue St-Matthieu  
78550 Houdan  
Tél : 01 30 59 62 35  
Fax : 01 30 88 10 46  
houdan@foncier-experts.com

62 rue de Rambouillet  
78460 Chevreuse  
Tél : 01 30 52 42 50  
Fax : 01 30 52 32 42  
chevreuse@foncier-experts.com

6 rue de Bièvres  
91400 Saclay  
Tél : 01 60 14 69 03  
saclay@foncier-experts.com

Plan établi le : 23/05/2017  
Dernière version : 23/11/2020  
Indice : 1  
Altimétrie et planimétrie : NGF  
Dessinateur : BW/JCA Lambert