

Commune de CHOISEL

7 rue de la Maison Forte

Propriété cédée à la Société FONCIERE DE LA VALLEE DE CHEVREUSE

Cadastrée Section A n°930 (nouveau numéro)

**LOT C**

Superficie mesurée: 666m<sup>2</sup>

**PLAN DE VENTE**

Echelle: 1/400<sup>ème</sup>



LEVE EFFECTUE SUR LES LIMITES APPARENTES. LA POSITION ET L'APPARTENANCE DE CELLES-CI NE SERONT OPPOSABLES QU'APRES L'OBTENTION DE L'ACCORD DES RIVERAINS SUR LA LIMITE PROPOSEE.

Important

Compte tenu des activités des chantiers, les constructeurs doivent impérativement vérifier les cotes périmétriques avant construction. Toute anomalie devra être signalée au Cabinet Foncier -Experts.



Les cotes altimétriques du terrain naturel sont celles avant travaux et sont susceptibles d'avoir subi des modifications.

Les arbres dessinés sur le plan correspondent à la végétation partielle relevée le 23/05/2017 suivant l'état des lieux

NOTA : Nouveaux numéros de cadastre ( en rouge ) conformes au D.A. n° 307 M

Matérialisation des limites effectuée le 16 / 11 / 2020

⑤ Points matérialisés

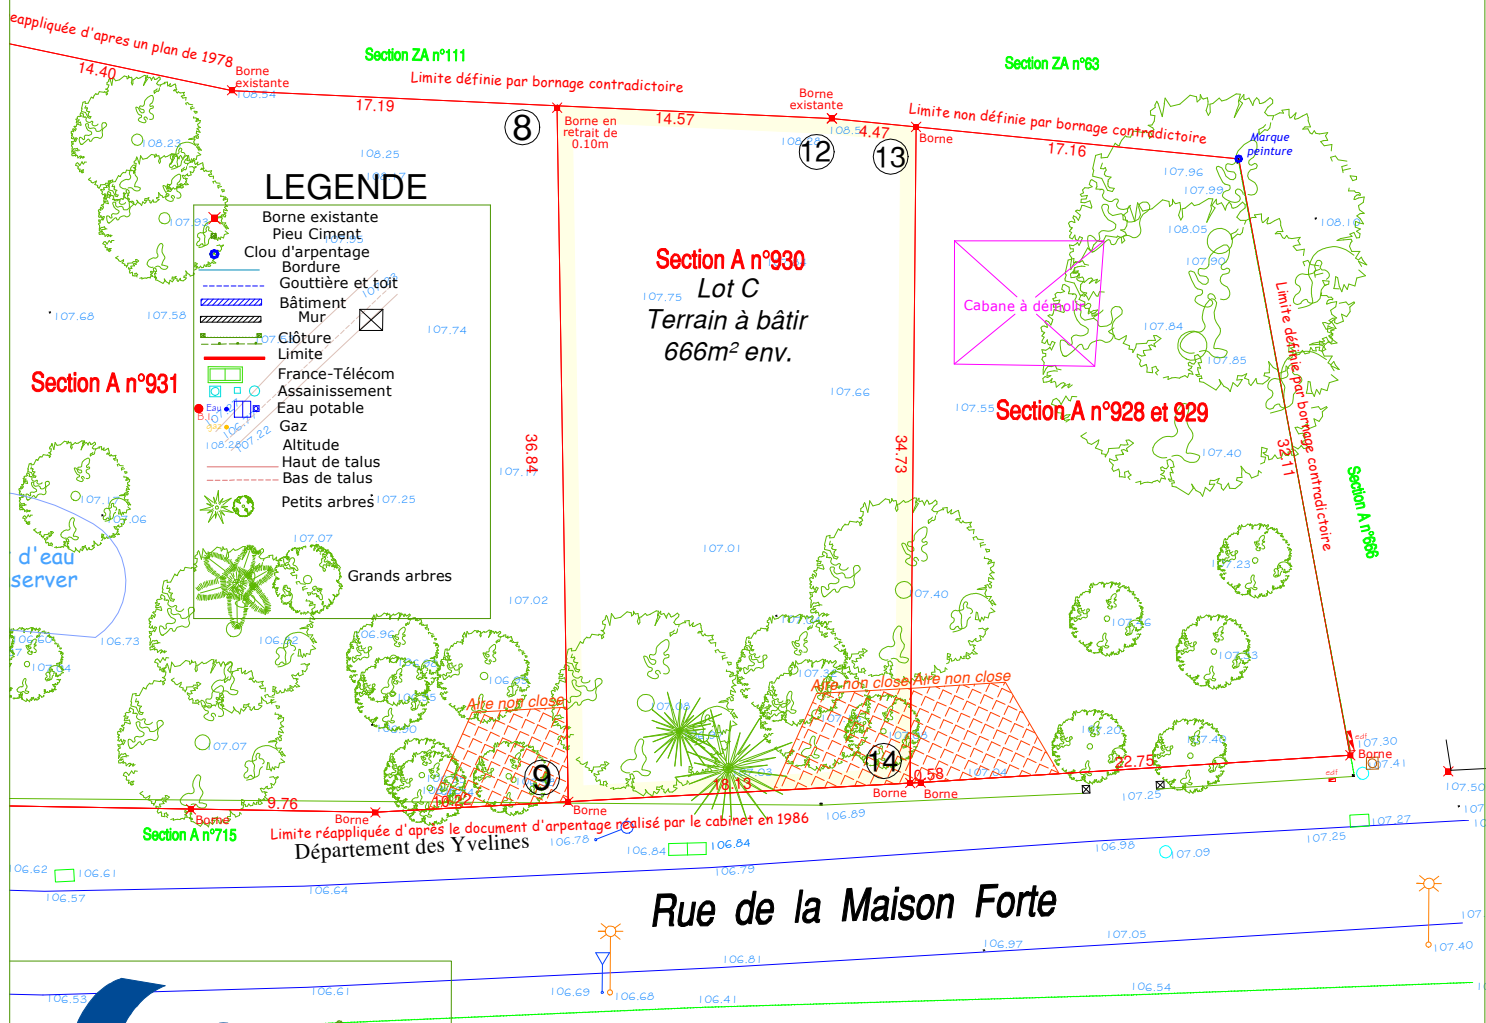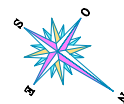

<b>Société de Géomètres - Experts</b>		<b>maîtres d'oeuvre VRD</b>		<b>Dossier : C20494</b>	
63 avenue de la République 78640 Neauphle-le-Château Tél : 01 34 89 00 78 Fax : 01 34 89 63 73 neauphle@foncier-experts.com	6 rue Jean-Pierre Timbaud 78180 St Quentin en Yvelines Montigny le Bretonneux Tél : 01 30 64 01 41 - 01 30 64 01 56 saintquentin@foncier-experts.com	125 Petite rue St-Matthieu 78550 Houdan Tél : 01 30 59 62 35 Fax : 01 30 88 10 46 houdan@foncier-experts.com	62 rue de Rambouillet 78460 Chevreuse Tél : 01 30 52 42 50 Fax : 01 30 52 32 42 chevreuse@foncier-experts.com	6 rue de Bièvres 91400 Saclay Tél : 01 60 14 69 03 sacalay@foncier-experts.com	Plan établi le : 23/05/2017 Dernière version : 23/11/2020 Indice : 1 Altimétrie et planimétrie : NGF Lambert Dessinateur : BW/JCA